do działki nr 574/4 Strzałkowo
położonej w miejscowości
z wodociągu gminnego
Urząd Gminy w Strzałkowie zapewnia odbiór ścieków
z działki nr 574/4
położonej w miejscowości Strzałkowo

Istnieje możliwość doprowadzenia dróżki nr 574/4 z drogą gminną - dz. nr 549 (ul. Górna)
DBrzezińska 06.05.2008r.

Brak kan. sanitarnej. Do czasu jej wybudowania odprowadzenie ścieków do zbiornika bezodpływowego i wywóz do pkt. zlewnego.
DBrzezińska 06.05.2008r

STAROSTWO POWIATOWE
w Słupcy
ul. Poznańska 20
62-400 SŁUPCA

ds. infrastruktury technicznej i inwestycji
mgr inż. Dagmara Brzezińska

woj. wielkopolskie
powiat słupecki
gmina Strzałkowo
obręb Strzałkowo

KERG 294/07

MAPA DLA CELÓW PROJEKTOWYCH

sekcja 424.311. 0 41.1, 041.3

skala 1 : 500

Nr działki 574/4 Ark. ewid. 3 Pow. dz. 0.4600 ha Dok. wł. KW 17943/A

Właściciel: Gmina Strzałkowo

Mapę wykonał geodeta uprawniony

USŁUGI GEODEZYJNO-KARTOGRAFICZNE
WITOLD DACHTERA
62-400 Słupca ul. Augustów 18
tel. (067) 7[illegible]
NIP 667-[illegible]-31-[illegible] REGON 310243139

nr uprawnień 9799
Słupca dn. 17. 04. 2008 r.

UZGODNIENIE
Rejonowy Zakład Dystrybucji w Słupcy, ul. Prusa 3, uzgadnia w zakresie zasilania w energię elektryczną do obiektu: Zespół boisk sportowych na dz. nr 574/4
Z uwagami poniżej (niepotrzebne skreślić)
1. Oświadczamy, że zapewniamy dostawę energii elektrycznej.
2. Sposób zasilania w energię elektryczną określimy w warunkach Przyłączenia po wystąpieniu do RD z odpowiednim wnioskiem.
~~3. Zasilanie odbywać się będzie z istniejącego przyłącza energetycznego.~~
4. Inne
Data 26.05.2008 Nr uzgod. 226/08
Podpis uzgadn. Podpis Dyrektora RD

STAROSTWO POWIATOWE W SŁUPCY
Powiatowy Ośrodek Dok. Geodezyjno-Kartograficznej
62-400 Słupca, ul. Poznańska 16, nr stat. 3023
W obszarze obrębów ewid. ..... dokonano aktualizacji mapy zasadniczej
Dokumenty z pomiaru wpisano do rejestru powiatowego w dniu ..... pod nr 2008-04-24 254/07
i zawierają dokumenty pod nr .....
Niniejszą mapę można używać do celów projektowania.
Projektowane obiekty budowlane wymagające pozwolenia na budowę podlegają wytyczeniu i inwentaryzacji powykonawczej przez jednostki uprawnione do wykonywania prac geodezyjnych
(miejscowość i data) (imię i nazwisko, podpis, stanowisko służbowe osoby upoważnionej)
z up. Starosty
Kierownik Powiatowego Ośrodka Dokumentacji Geodezyjno-Kartograficznej w Słupcy
Jan Nowrocki

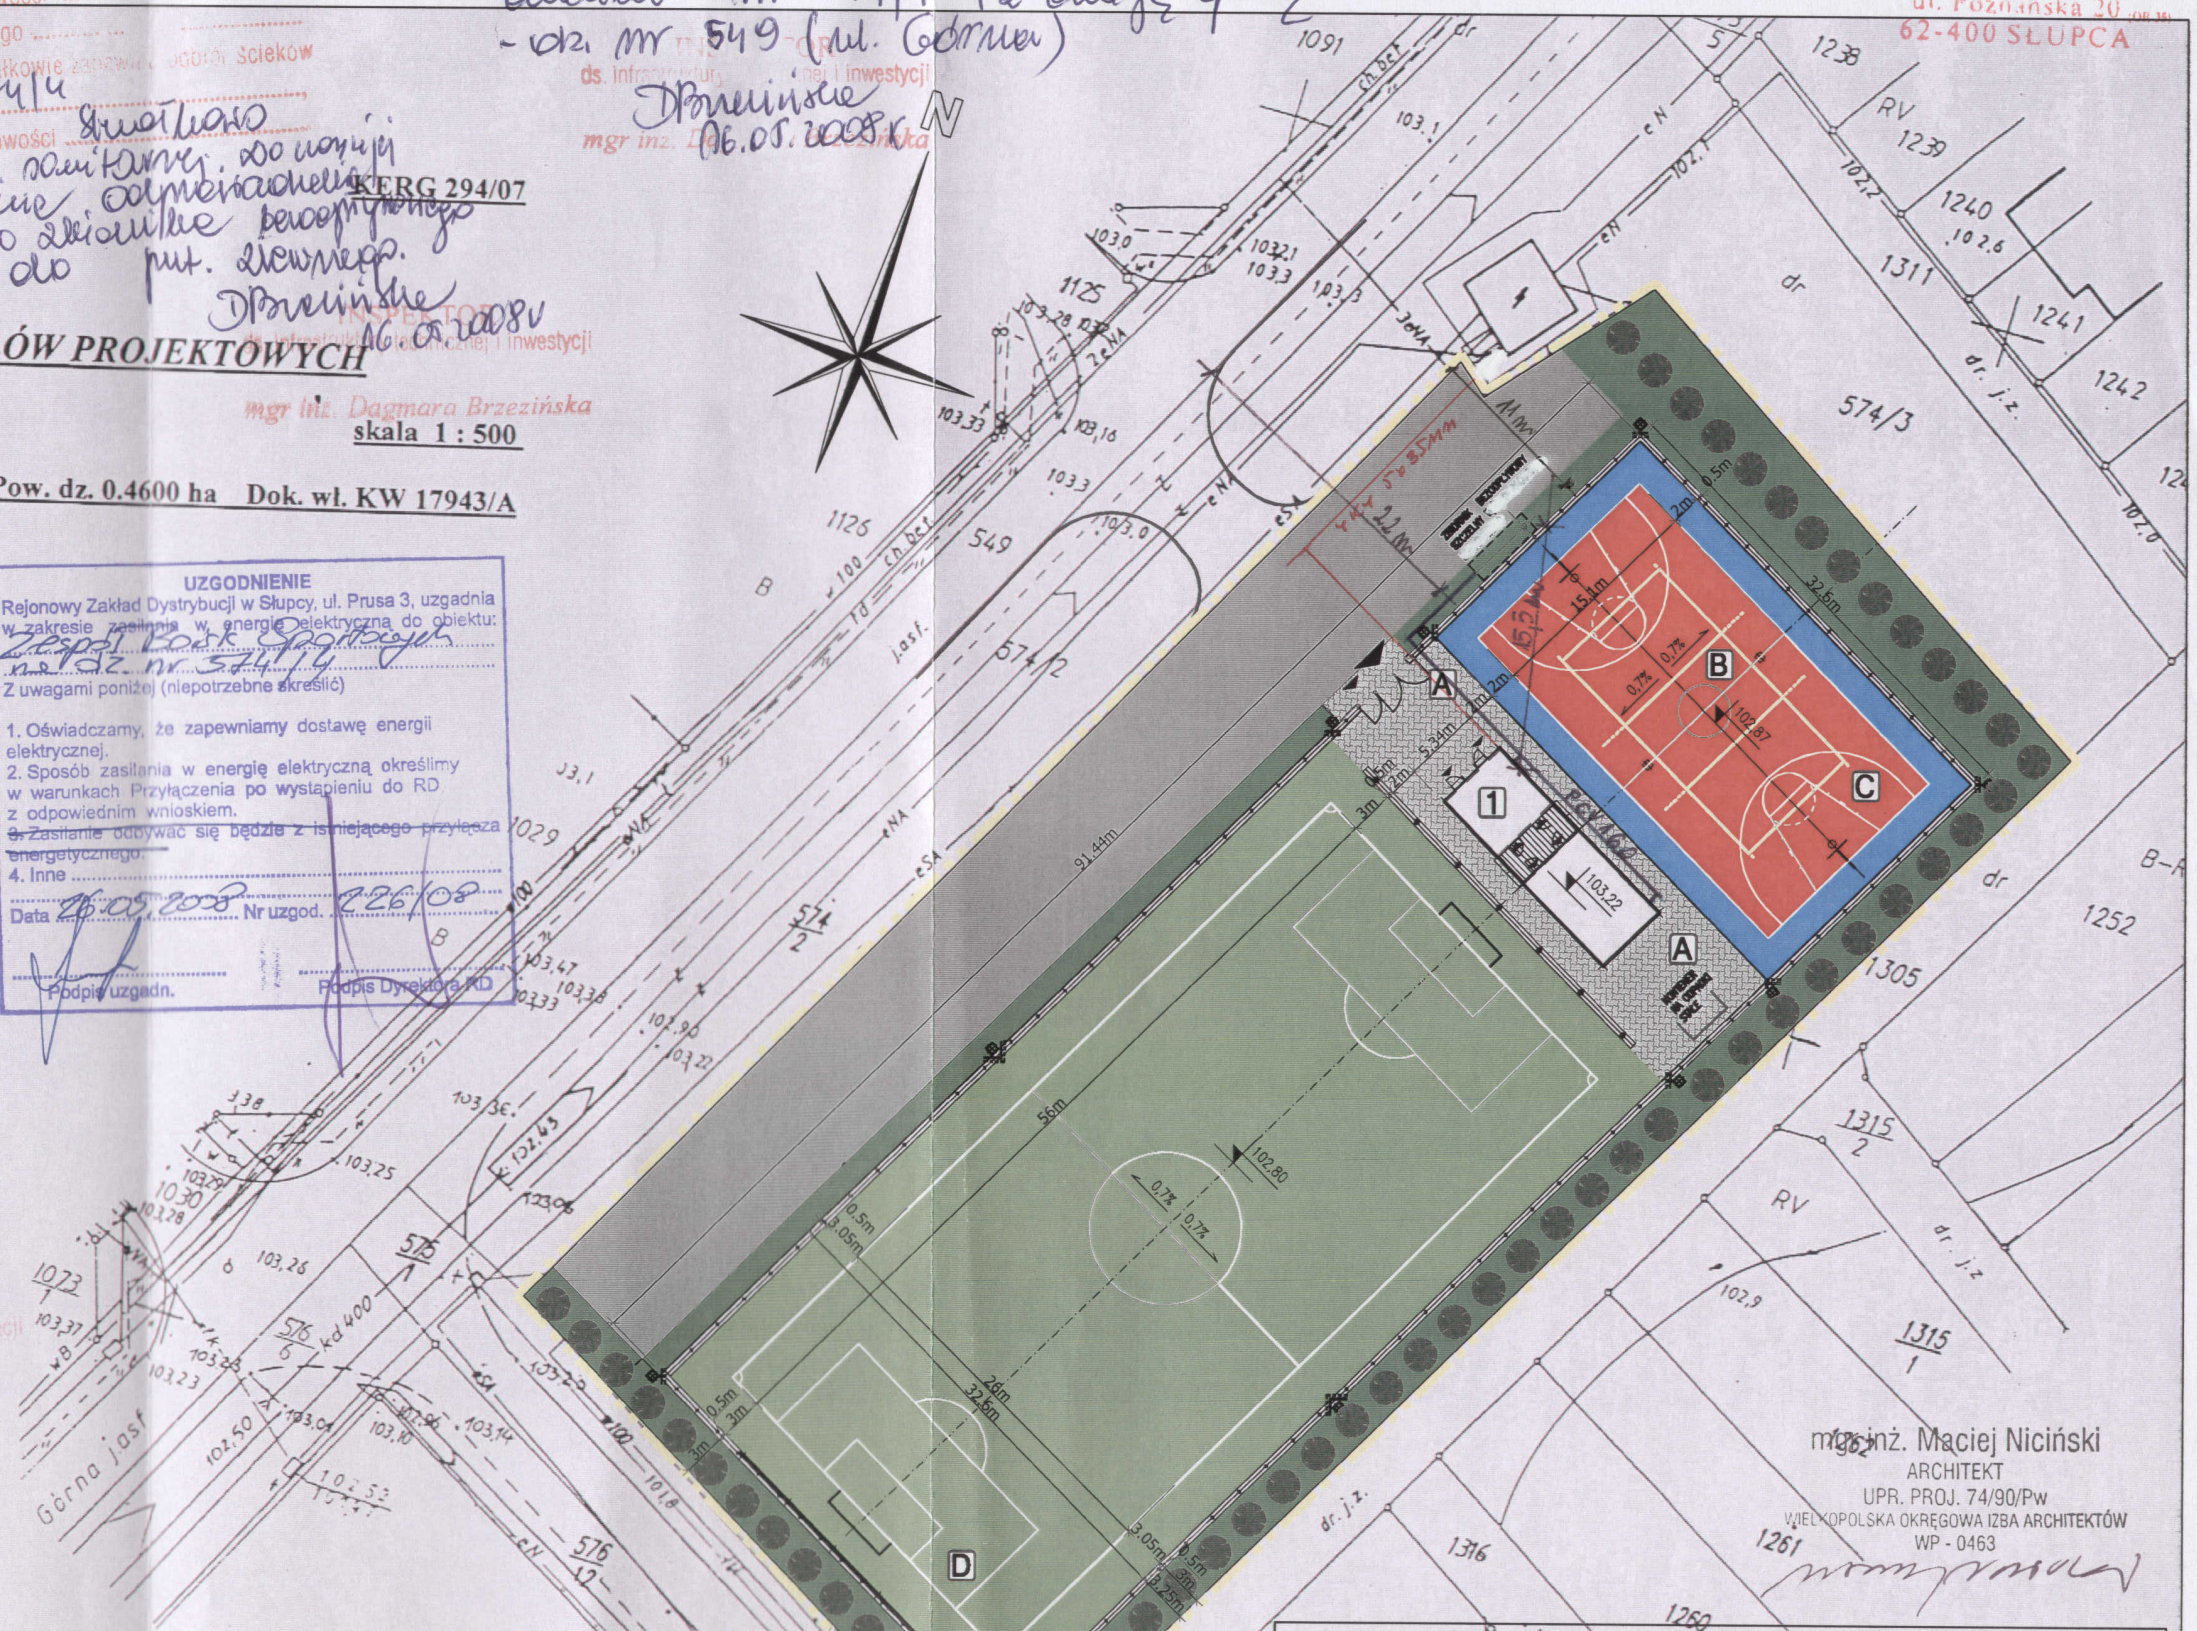

LEGENDA:
1 – BUDYNEK ZAPLECZA
A – TEREN ZAPLECZA
B – BOISKO DO SIATKÓWKI
C – BOISKO DO KOSZYKÓWKI
D – BOISKO DO PIŁKI NOŻNEJ

Uzgodniono pod względem wymagań higienicznych i zdrowotnych bez zastrzeżeń (~~z zastrzeżeniami~~)
Data 11.05.2008
L.p. 368/08
mgr inż. Janusz Żmudziński
rzeczoznawca d/s sanitarno-higienicznych
nr uprawnienia 29N / 93
w zakresie bez ograniczeń
ul. Michałowska 2/8, tel. 823-39-30
60-645 POZNAŃ

mgr inż. Maciej Niciński
ARCHITEKT
UPR. PROJ. 74/90/Pw
WIELKOPOLSKA OKRĘGOWA IZBA ARCHITEKTÓW
WP - 0463

CONTUR Studio Projektowo-Realizacyjne Maciej Niciński
ul. Kasztelańska 21/1, 60-316 Poznań

projektował:	arch. M. Niciński	74/90/Pw	podpis:	Inwestor: Urząd Gminy Strzałkowo, Aleja Prymasa Wyszyńskiego 6, 62-420 Strzałkowo
sprawdził:	-	-	podpis:	
opracował:	arch. M. Niciński	74/90/Pw	podpis:	Obiekt: ORLIK 2012 ZESPÓŁ BOISK STRZAŁKOWO, UL.GÓRNA
stadium: PB / data: 05.2008	skala: 1:500	rys. nr: 1/A	branża: architektura	Nazwa rysunku: Plan sytuacyjny

22.